


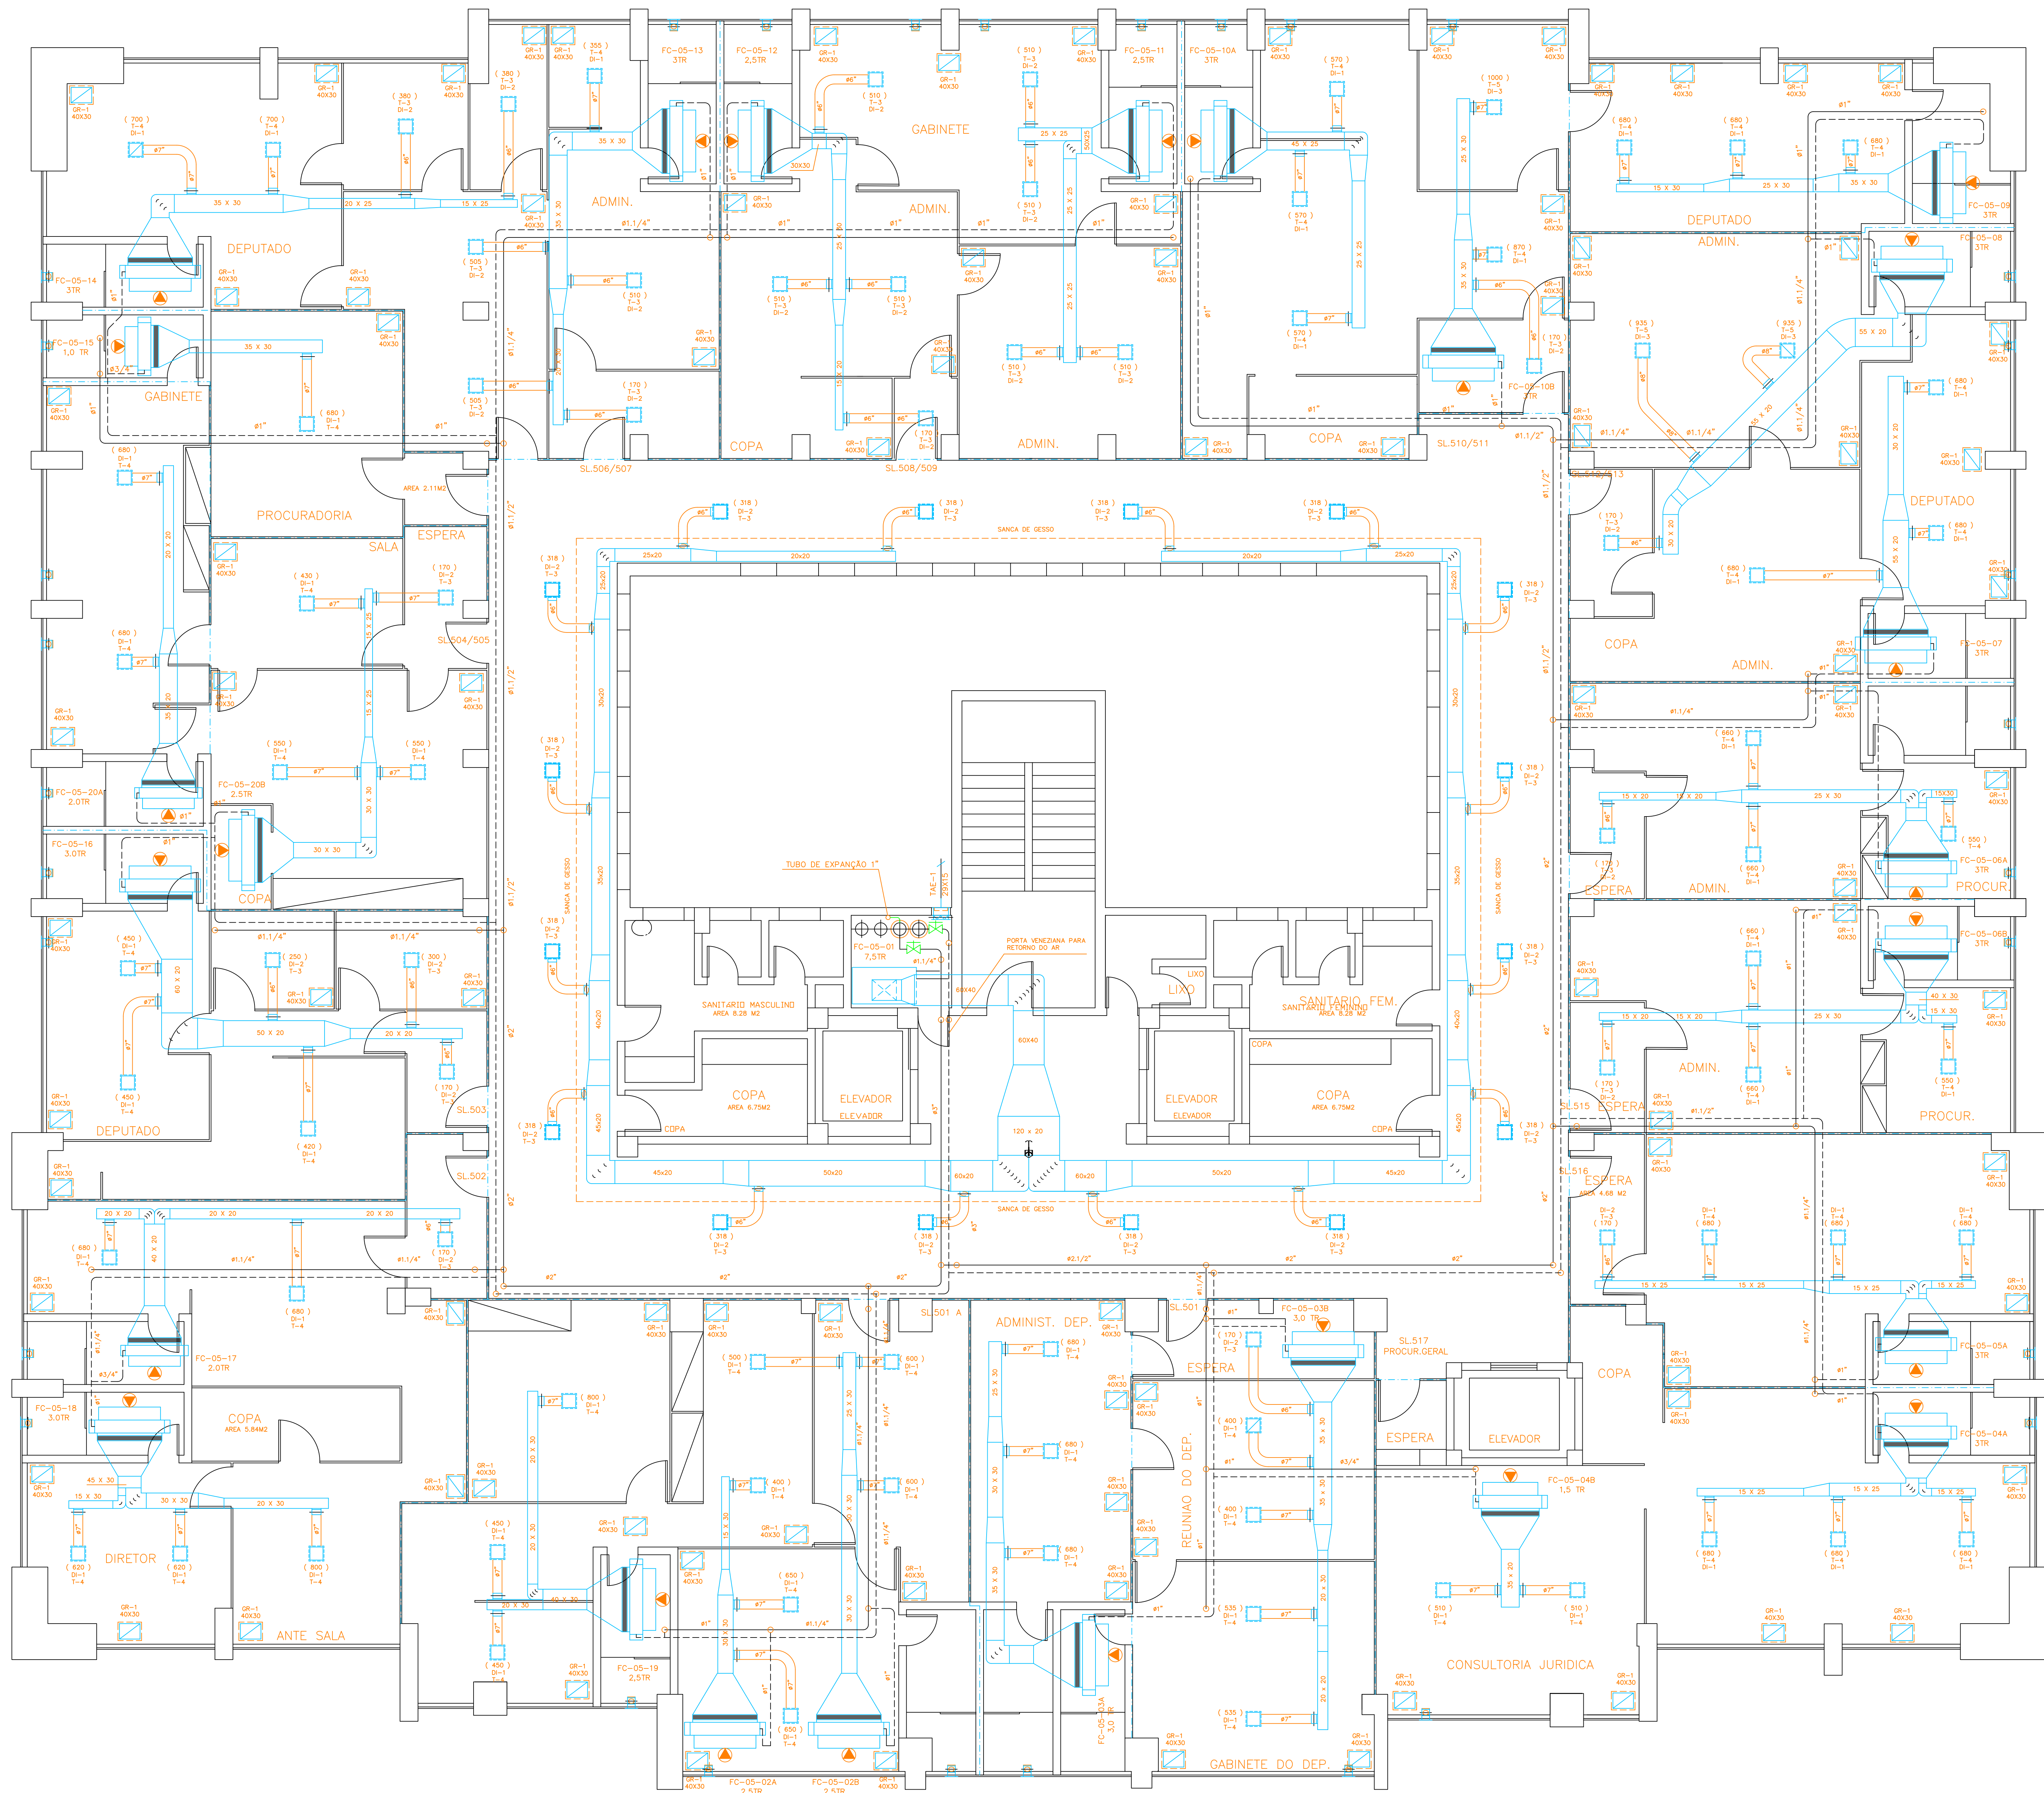

PLANTA LAY-OUT • 5º PAVIMENTO
ESCALA 1/50

NOTAS
01 MEDIDAS EM CENTÍMETROS E POLEGADAS.
02 NÚMEROS ENTRE PARENTÊSES ESPESOR VAZÃO DE AR (m³/h).
03 OS DUTOS ESTÃO CONECTADOS EM CHAPAS DE AÇO GALVANIZADA, NAS BÓTIAS CONFORME NORMA NBR 6401 E RECOMENDAÇÕES SANITÁRIA.
04 REDES DE DUTOS DE VENTILADORES E POR MEIO DE CONEXÃO FLEXÍVEL DE PLÁSTICO.
05 TODAS AS DERIVAÇÕES DE DUTOS SÃO PROVIDAS DE CAPTIVAR DE AR.
06 A REDE DE DUTOS DE VENTILADORES E POR MEIO DE CONEXÃO FLEXÍVEL DE PLÁSTICO.
07 OS DUTOS ESTÃO SUPORTADOS POR MEIO DE PERILADOS GALVANIZADOS 38x38, VERGALHÃO ROSCADO 1/4".
08 OS DUTOS ESTÃO ISOLADOS TERMICAMENTE COM MANTA DE Lã DE VIDRO DE 1,1/2" DE ESPESURA.

CARACTERÍSTICAS DOS FAN&COIL PARA 7,5 TR

FABRICANTE BRYANT
QUANTIDADE 01
MODELO ITS - 7,5
CAPACIDADE 7,5 TR
VAZÃO DE AR 5100 m³/h
VAZÃO DE AR EXTERNO 500 m³/h
VAZÃO DE ÁGUA GELADA 4162 l/h
MOTOR 2,0 CV
NÚMERO DE POLOS 04
PRESSÃO DISPONÍVEL 15,0 mmca
ALIMENTAÇÃO ELÉTRICA 220V / 3F + T / 60HZ
PESO 187 Kg
FAN COIL FC - 05 :

CARACTERÍSTICAS DOS FAN&COILS BABY PARA 3,0 TR

FABRICANTE BRYANT
QUANTIDADE 14
MODELO TBBA 30 HPE 21
CAPACIDADE 3,0 TR
VAZÃO DE AR 2040 m³/h
VAZÃO DE AR EXTERNO 210 m³/h
VAZÃO DE ÁGUA GELADA 1665 l/h
MOTOR 2X 2/3CV
NÚMERO DE POLOS 4
PRESSÃO DISPONÍVEL 7,0 mmca (5,0 mmca FC COM *)
ALIMENTAÇÃO ELÉTRICA 220V / 1F + T / 60HZ
PESO 65 Kg
FAN COIL FC - 05 : 03B / 04A / 05 / 06A-B / 07 / 08 / 09 / 10A-B / 13 / 14 / 16 / 18

CARACTERÍSTICAS DOS FAN&COILS BABY PARA 2,5 TR

FABRICANTE BRYANT
QUANTIDADE 16
MODELO TBBA 25 HPE 21
CAPACIDADE 2,5 TR
VAZÃO DE AR 1700 m³/h
VAZÃO DE AR EXTERNO 170 m³/h
VAZÃO DE ÁGUA GELADA 1387 l/h
MOTOR 2X 2/3CV
NÚMERO DE POLOS 4
PRESSÃO DISPONÍVEL 7,0 mmca (5,0 mmca FC COM *)
ALIMENTAÇÃO ELÉTRICA 220V / 1F + T / 60HZ
PESO 47 Kg
FAN COIL FC - 05 : 04A-B / 07A-B / 08 / 10A-B / 12 / 13 / 14 / 15A-B / 16A-B / 19 / 21

CARACTERÍSTICAS DOS FAN&COILS BABY PARA 2,0 TR

FABRICANTE BRYANT
QUANTIDADE 01
MODELO TBBA 20 HPE 21
CAPACIDADE 2,0 TR
VAZÃO DE AR 1360 m³/h
VAZÃO DE AR EXTERNO 170 m³/h
VAZÃO DE ÁGUA GELADA 1110 l/h
MOTOR 2X 2/3CV
NÚMERO DE POLOS 4
PRESSÃO DISPONÍVEL 7,0 mmca (5,0 mmca FC COM *)
ALIMENTAÇÃO ELÉTRICA 220V / 1F + T / 60HZ
PESO 47 Kg
FAN COIL FC - 05 :

CARACTERÍSTICAS DOS FAN&COILS BABY PARA 1,5 TR

FABRICANTE BRYANT
QUANTIDADE 01
MODELO TBBA 15 HPE 21
CAPACIDADE 1,5 TR
VAZÃO DE AR 1020 m³/h
VAZÃO DE AR EXTERNO 170 m³/h
VAZÃO DE ÁGUA GELADA 832 l/h
MOTOR 1/3 CV
NÚMERO DE POLOS 4
PRESSÃO DISPONÍVEL 7,0 mmca (5,0 mmca FC COM *)
ALIMENTAÇÃO ELÉTRICA 220V / 1F + T / 60HZ
PESO 47 Kg
FAN COIL FC - 05 :

CARACTERÍSTICAS DOS FAN&COILS BABY PARA 1,0 TR

FABRICANTE BRYANT
QUANTIDADE 01
MODELO TBBA 10 HPE 21
CAPACIDADE 1,0 TR
VAZÃO DE AR 680 m³/h
VAZÃO DE AR EXTERNO 170 m³/h
VAZÃO DE ÁGUA GELADA 555 l/h
MOTOR 1/3CV
NÚMERO DE POLOS 4
PRESSÃO DISPONÍVEL 7,0 mmca (5,0 mmca FC COM *)
ALIMENTAÇÃO ELÉTRICA 220V / 1F + T / 60HZ
PESO 47 Kg
FAN COIL FC - 05 :

03	AS BUILT	EDU	17/08/01
02	REVISÃO GERAL	EDU	07/06/01
01	REVISÃO GERAL	EDU	12/04/01
00	EMISSÃO INICIAL	EDU	15/01/01
REV.	MODIFICAÇÃO	DES.	DATA

PROJETO EXECUTIVO			
PROJETADO R. MENDONÇA	CADERA	RESP. TÉCNICO	PROJETO Nº
DESENHADO J. BARBOSA	A.R.T.		AC-06
VERIFICADO ALTON FORTUNA	DATA	15/02/2001	
CLIENTE ALECR - ASSEMBLEIA LEGISLATIVA DO ESTADO DO R. J.	ESCALA	1:50	
REFORMA DO EDIFÍCIO 23 DE JULHO			
TÍTULO SISTEMA DE AR CONDICIONADO	REVISÃO	3	
PLANTA BAIXA DO 5º PAVIMENTO - DUTOS	PLANTA		
		RUA DAS LÍVIAS Nº 65 - SAODE CEP: 04035-110 - SÃO PAULO-SP FONE/FAX: 011 - 55 88 39 00 E-MAIL: ambiencool@oi.com.br	